Streifenfundament M 1:100

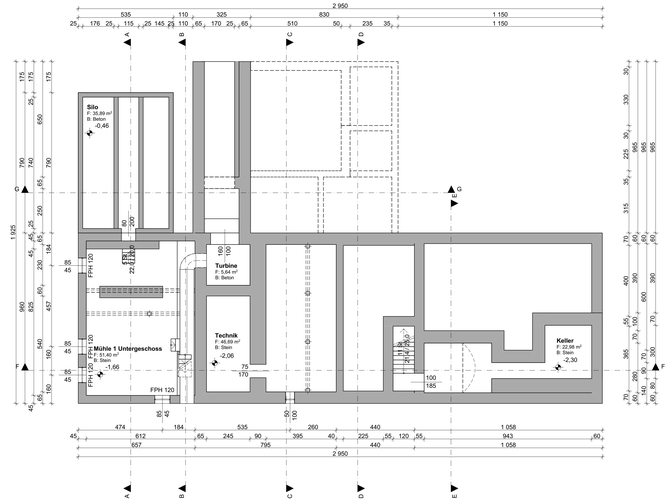

Untergeschoss M 1:100

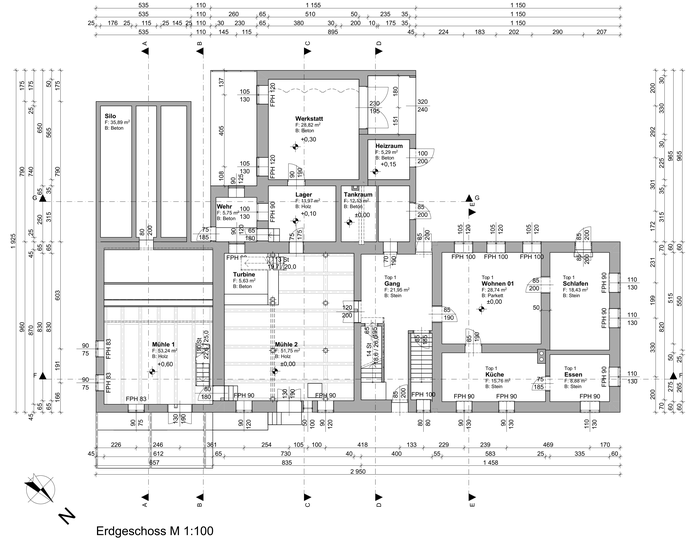

Erdgeschoss M 1:100

1. Obergeschoss M 1:100

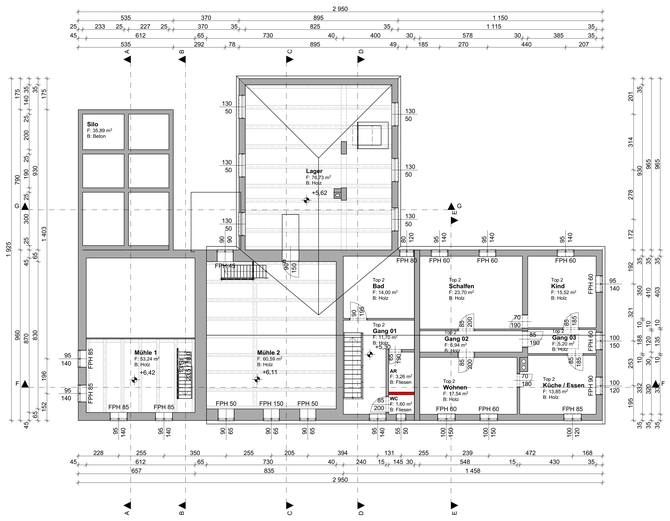

2. Obergeschoss M 1:100

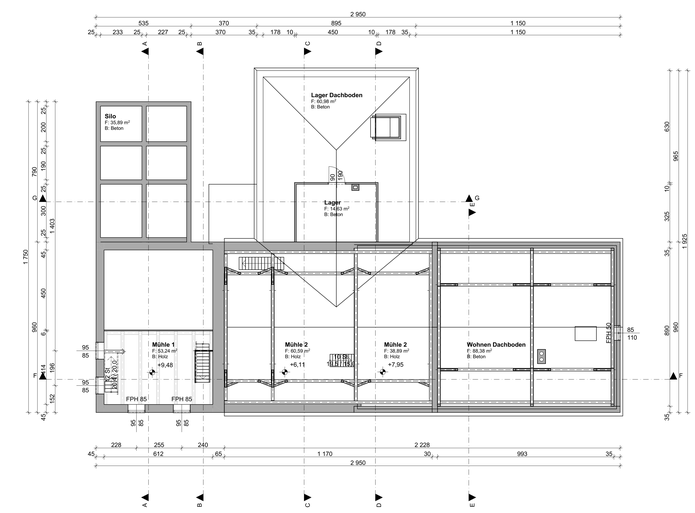

3. Obergeschoss M 1:100

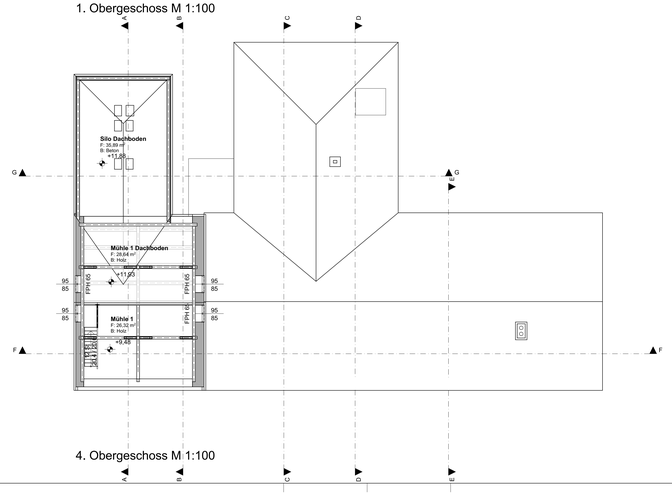

4. Obergeschoss M 1:100

LEGENDE

- Wanddurchbruch
- Deckendurchbruch
- Bodenschlitz
- Bodendurchbruch
- OK Fertigbau
- UK Fertigbau
- OK Rohbau
- UK Rohbau
- ±0,00 Höhenangabe eines Punktes im Gelände
- ±0,00 Höhenangabe eines Punktes in einem Bauwerk - Fertigmaß
- ±0,00 Höhenangabe eines Punktes in einem Bauwerk - Rohbaumaß

- Mauerwerk (wärmedämmend)
- Mauerwerk (nicht wärmedämmend)
- unbewehrter Beton
- bewehrter Beton
- Stein
- Stahl (allgemein)
- Holz (allgemein)
- Holzwerkstoffe
- Dämmstoff (hart)
- Dämmstoff (weich)
- Kunststoff (allgemein)
- Dichtstoff (allgemein)
- Glas
- Gips (Gipskartonplatte)
- Erdmaterial (allgemein)

- Medien
- Fernwärme
- Gas
- Strom
- Heizung
- Regenwasser
- Schmutzwasser
- Wasser

- Bestand
- Abbruch
- Neubau

WDB	Wanddurchbruch		
DDB	Deckendurchbruch		
FBD	Fussbodendurchbruch		
BD	Bodendurchbruch		
FDD	Fundamentdurchbruch		
WS	Wandschlitz		
WA	Wandaussparung		
DA	Deckenaussparung		
FA	Fussbodenaussparung		
RBL	Rohbaulichte		
AL	Architektenlichte		
STL	Stocklichte		
GL	Glaslichte		
STAM	Stahlzarge/stamaß		
El-ex	Feuerwiderstandsklasse		
OK	Oberkante		
UK	Unterkante		
DOK	Deckenoberkante		
DUK	Deckenunterkante		
FBOK	Fussbodenoberkante		
FDUK	Fundamentunterkante		
FDOK	Fundamentoberkante		
STUK	Sturzunterkante		
STOK	Sturzoberkante		
FFF	fertige Fertigfußhöhe		
L	Lüftungsschacht		
PT	Putztürchen		
ABL	Abluft		
ZUL	Zuluft		
VSG	Verbund-Sicherheitsglas		
ESG	Einscheiben-Sicherheitsglas		
DKS	Dauerkontrollschacht		
DES	Druckentlastungsschacht		
BÖ	Belüftungsöffnung		
ÜÖ	Überströmöffnung		
AÖ	Abströmöffnung mit		
	Brandschutzeinrichtungen		
BSK	Brandschutzklappe		

EINVERSTÄNDNISERKLÄRUNG DER NACHBARN :

Als Grundstückseigentümer gebe ich hiermit bekannt, daß ich keine Einwendungen gegen das Bauvorhaben laut Plan auf Grundstücknummer 238/1 erhebe:

Gst.Nr.	Name / Adresse	Unterschrift

BESTANDSPLAN

A	B	C
D	E	F

BAUVORHABEN:
Kunstmühle
Johann-Papst-straße 15,
4690 Schwanenstadt

GST.NR.: 238/1 EZ.: KG.: 50215

AMTLICHE VERMERKE:

BAUWERBER:
Avram Horoba
Johann-Papst-straße 15, 4690 Schwanenstadt
MAIL: #Auftraggeber E-Mail TEL: 0688 / 9109320

BAUFÜHRER:

GRUNDEIGENTÜMER:
Avram Horoba
Johann-Papst-straße 15, 4690 Schwanenstadt

PLANVERFASSER:
RB-Bau Bauunternehmen & Planungsbüro
Bmstr. Rainer Bodendorfer
Weiterschwarg 66
4851 Gampern
Mail: office@rb-bau.com
Tel.: 0699 / 11770929

PLANINHALT: Grundrisse, Lageplan

PLANNUMMER: 001

MASSSTAB: 1:100 & 1:500

GEZ.: BoRa

DATUM: 21.07.2022